




ウインドエアコン取付場所 (3箇所)

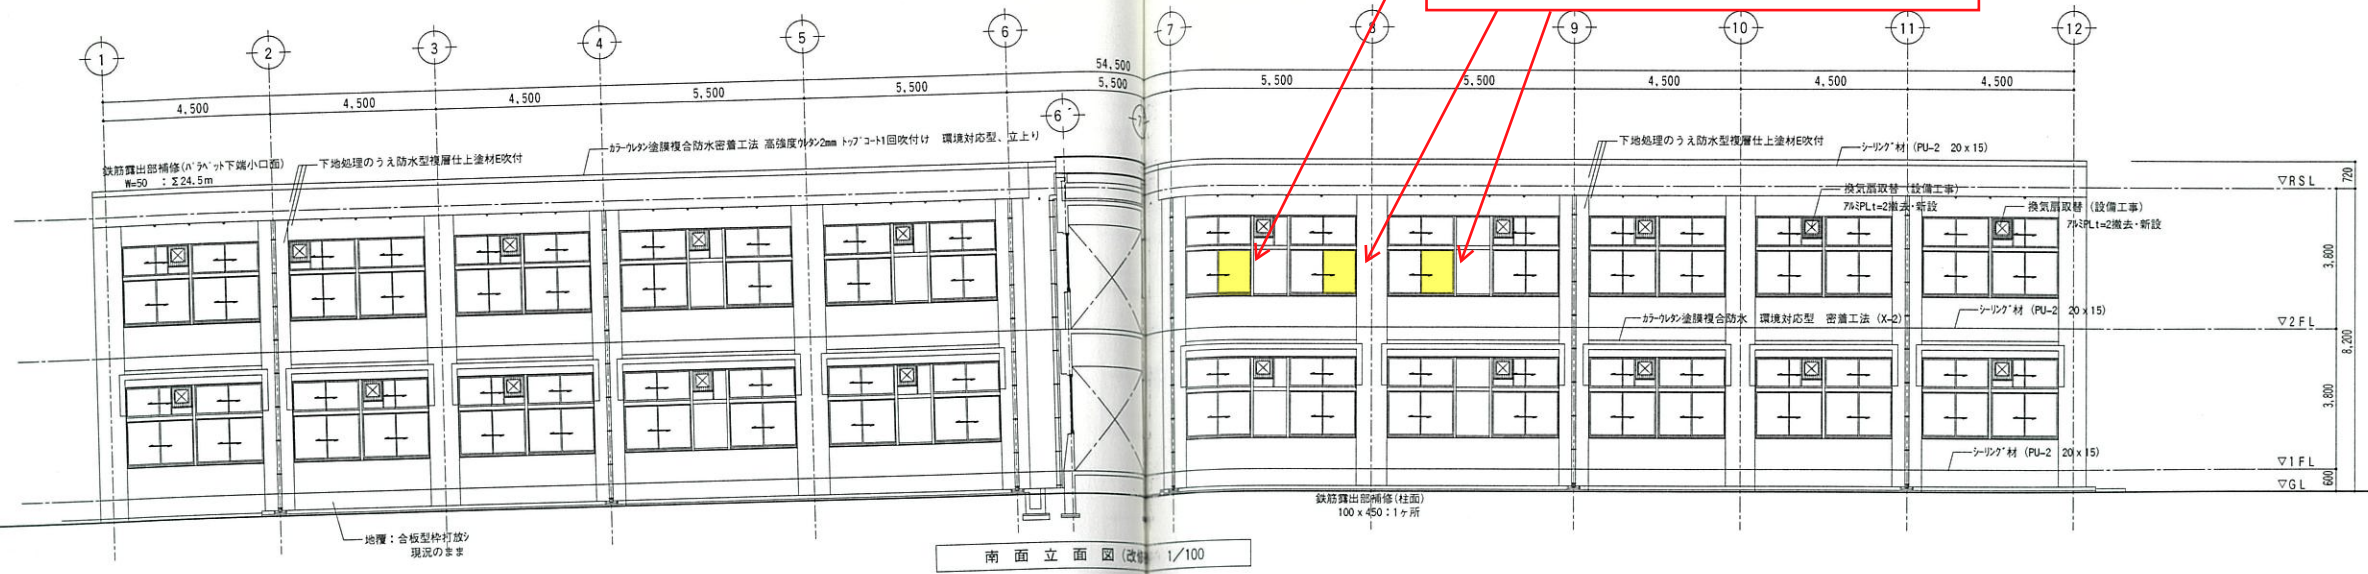

※改修箇所工法等は、改修工事施工数量調査報告書による。

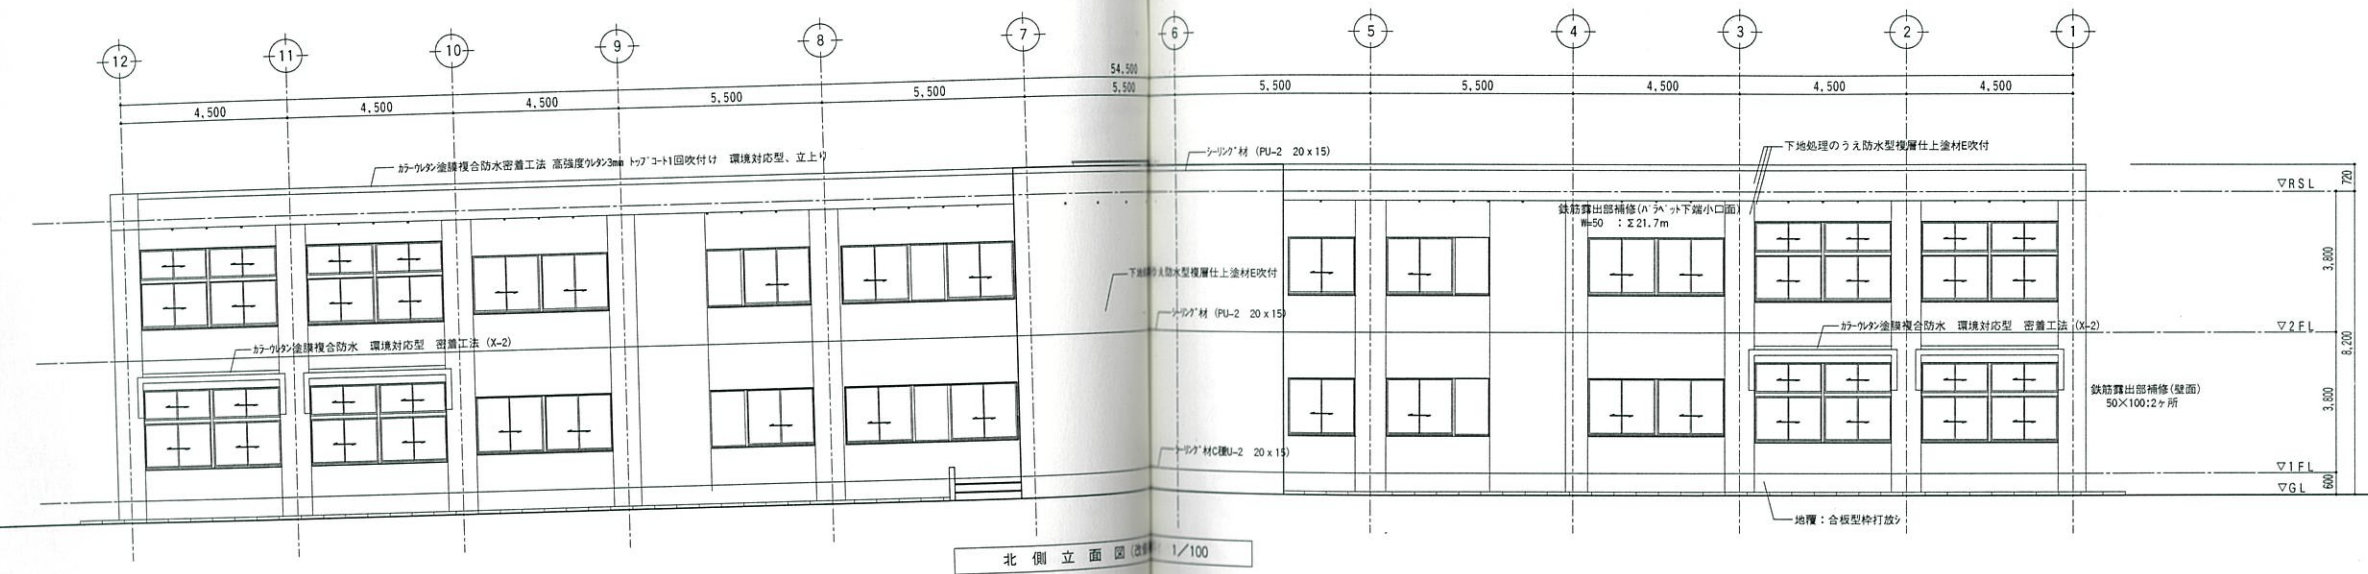


※改修箇所工法等は、改修工事施工数量調査報告書による。

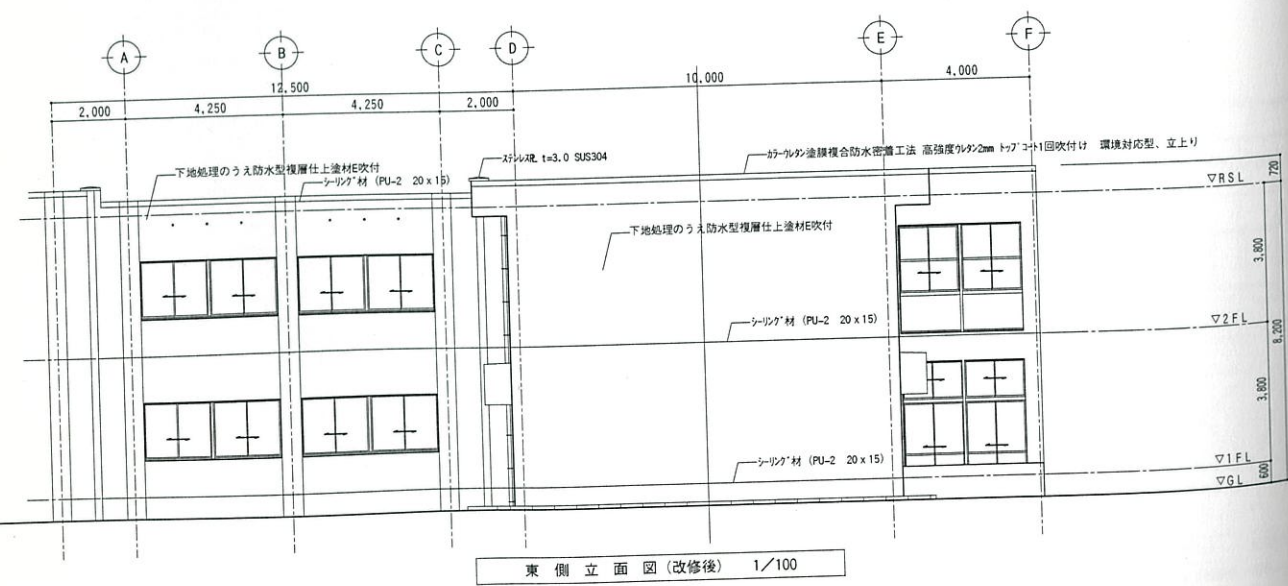




※改修箇所工法等は、改修工事施工数量調査報告書による。

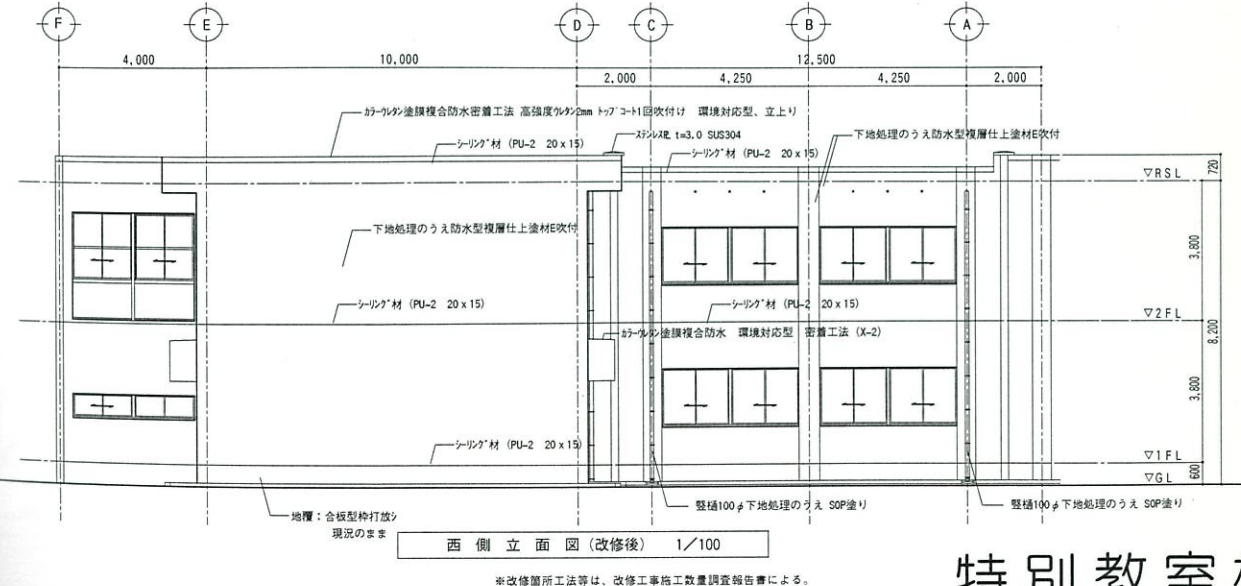

※改修箇所工法等は、改修工事施工数量調査報告書による。

特別教室棟


					図面名称 特別普通教室棟 改修後 立面図	縮尺 1/100 <small>A3版引出しは図面表示の50%</small>

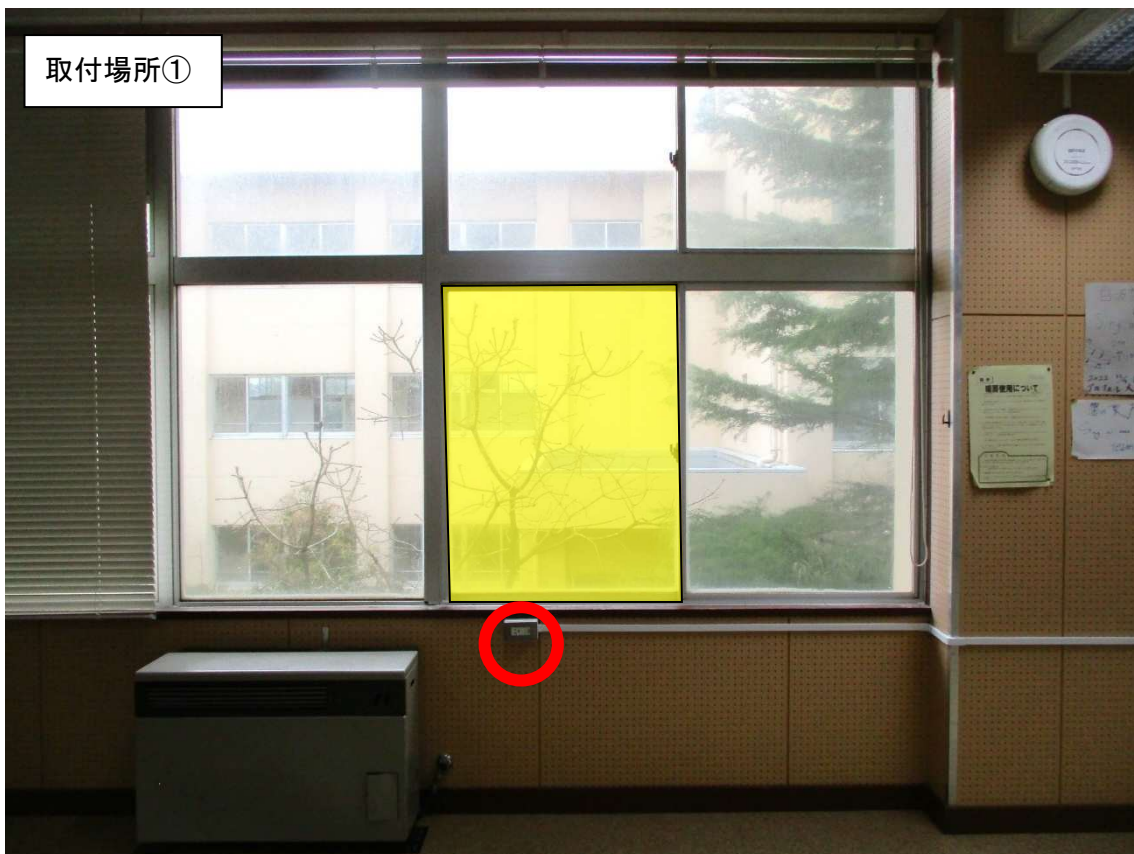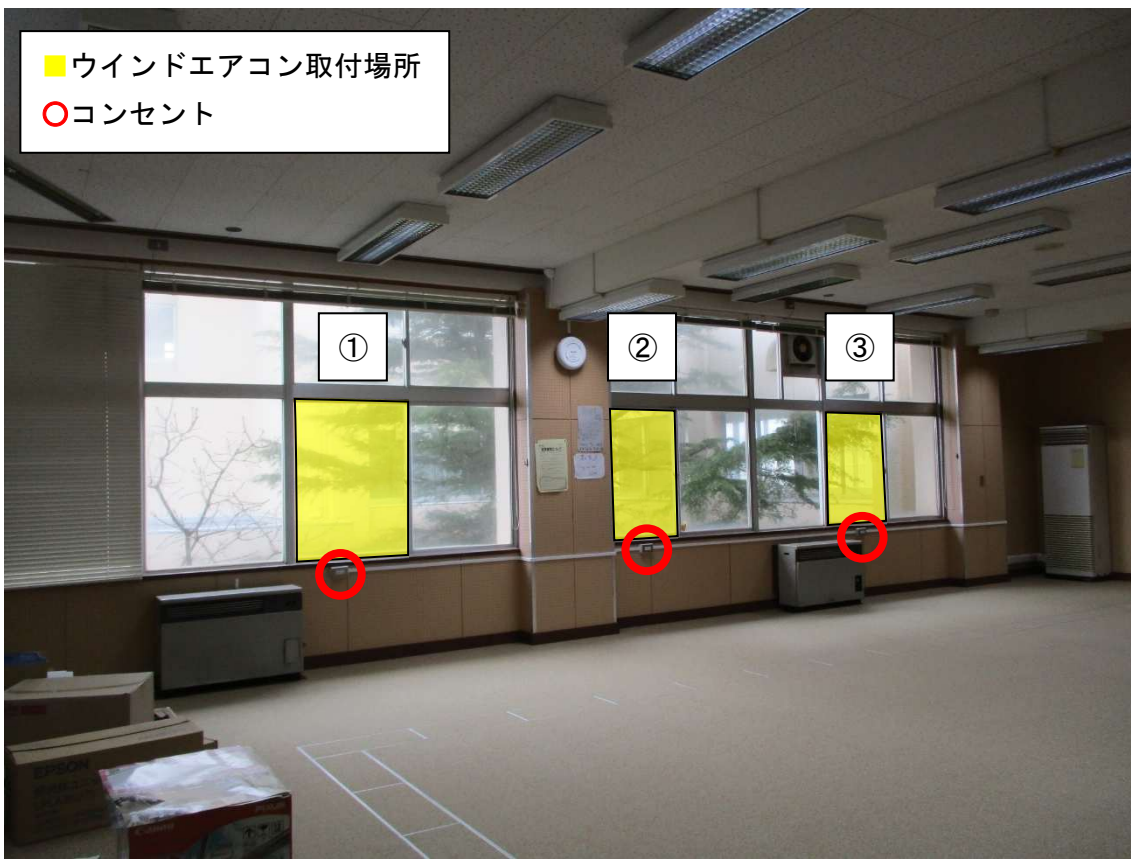

取付場所②



取付場所③

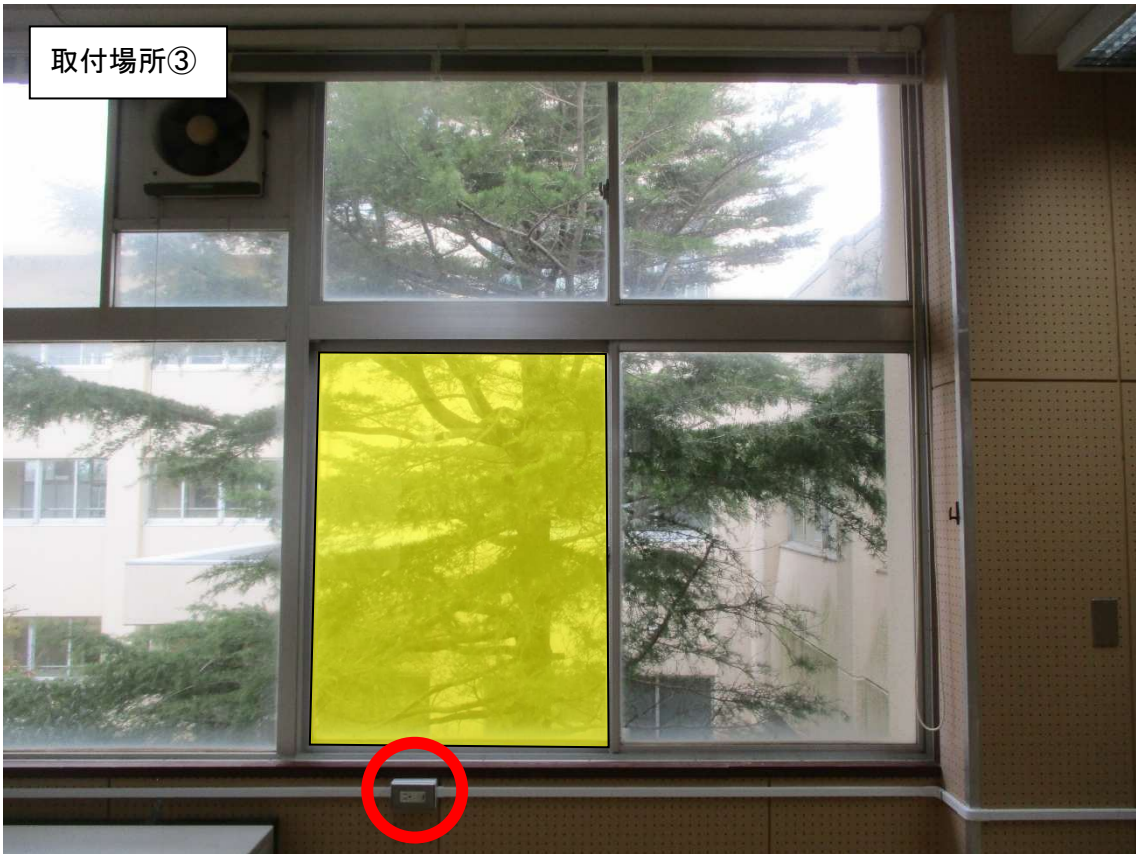

コンセント 拡大

