



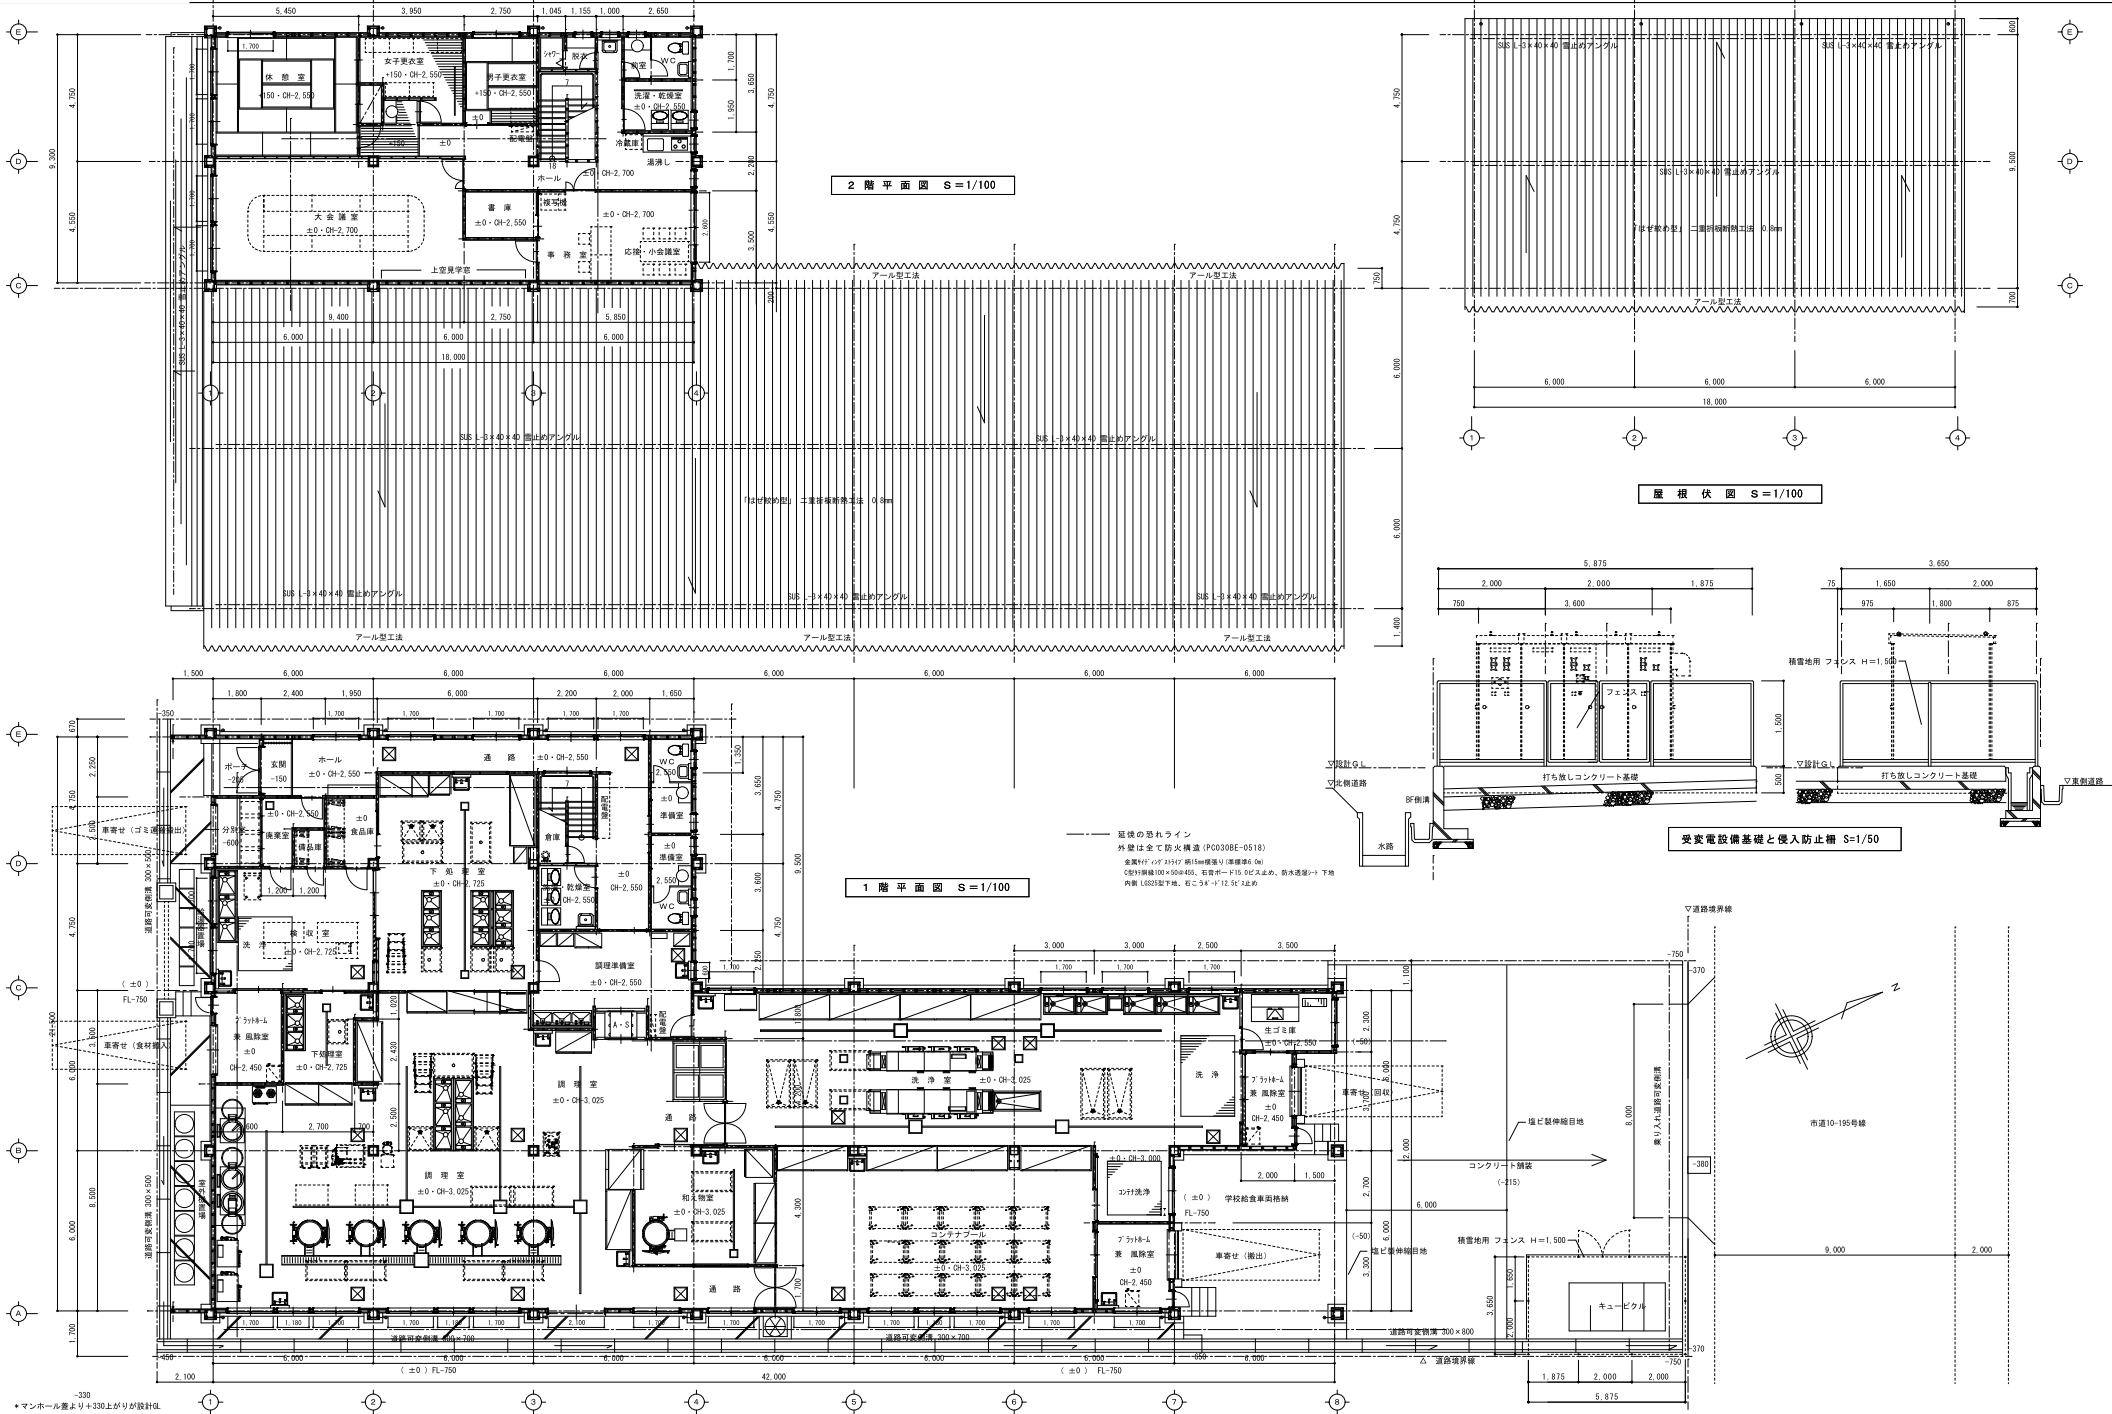

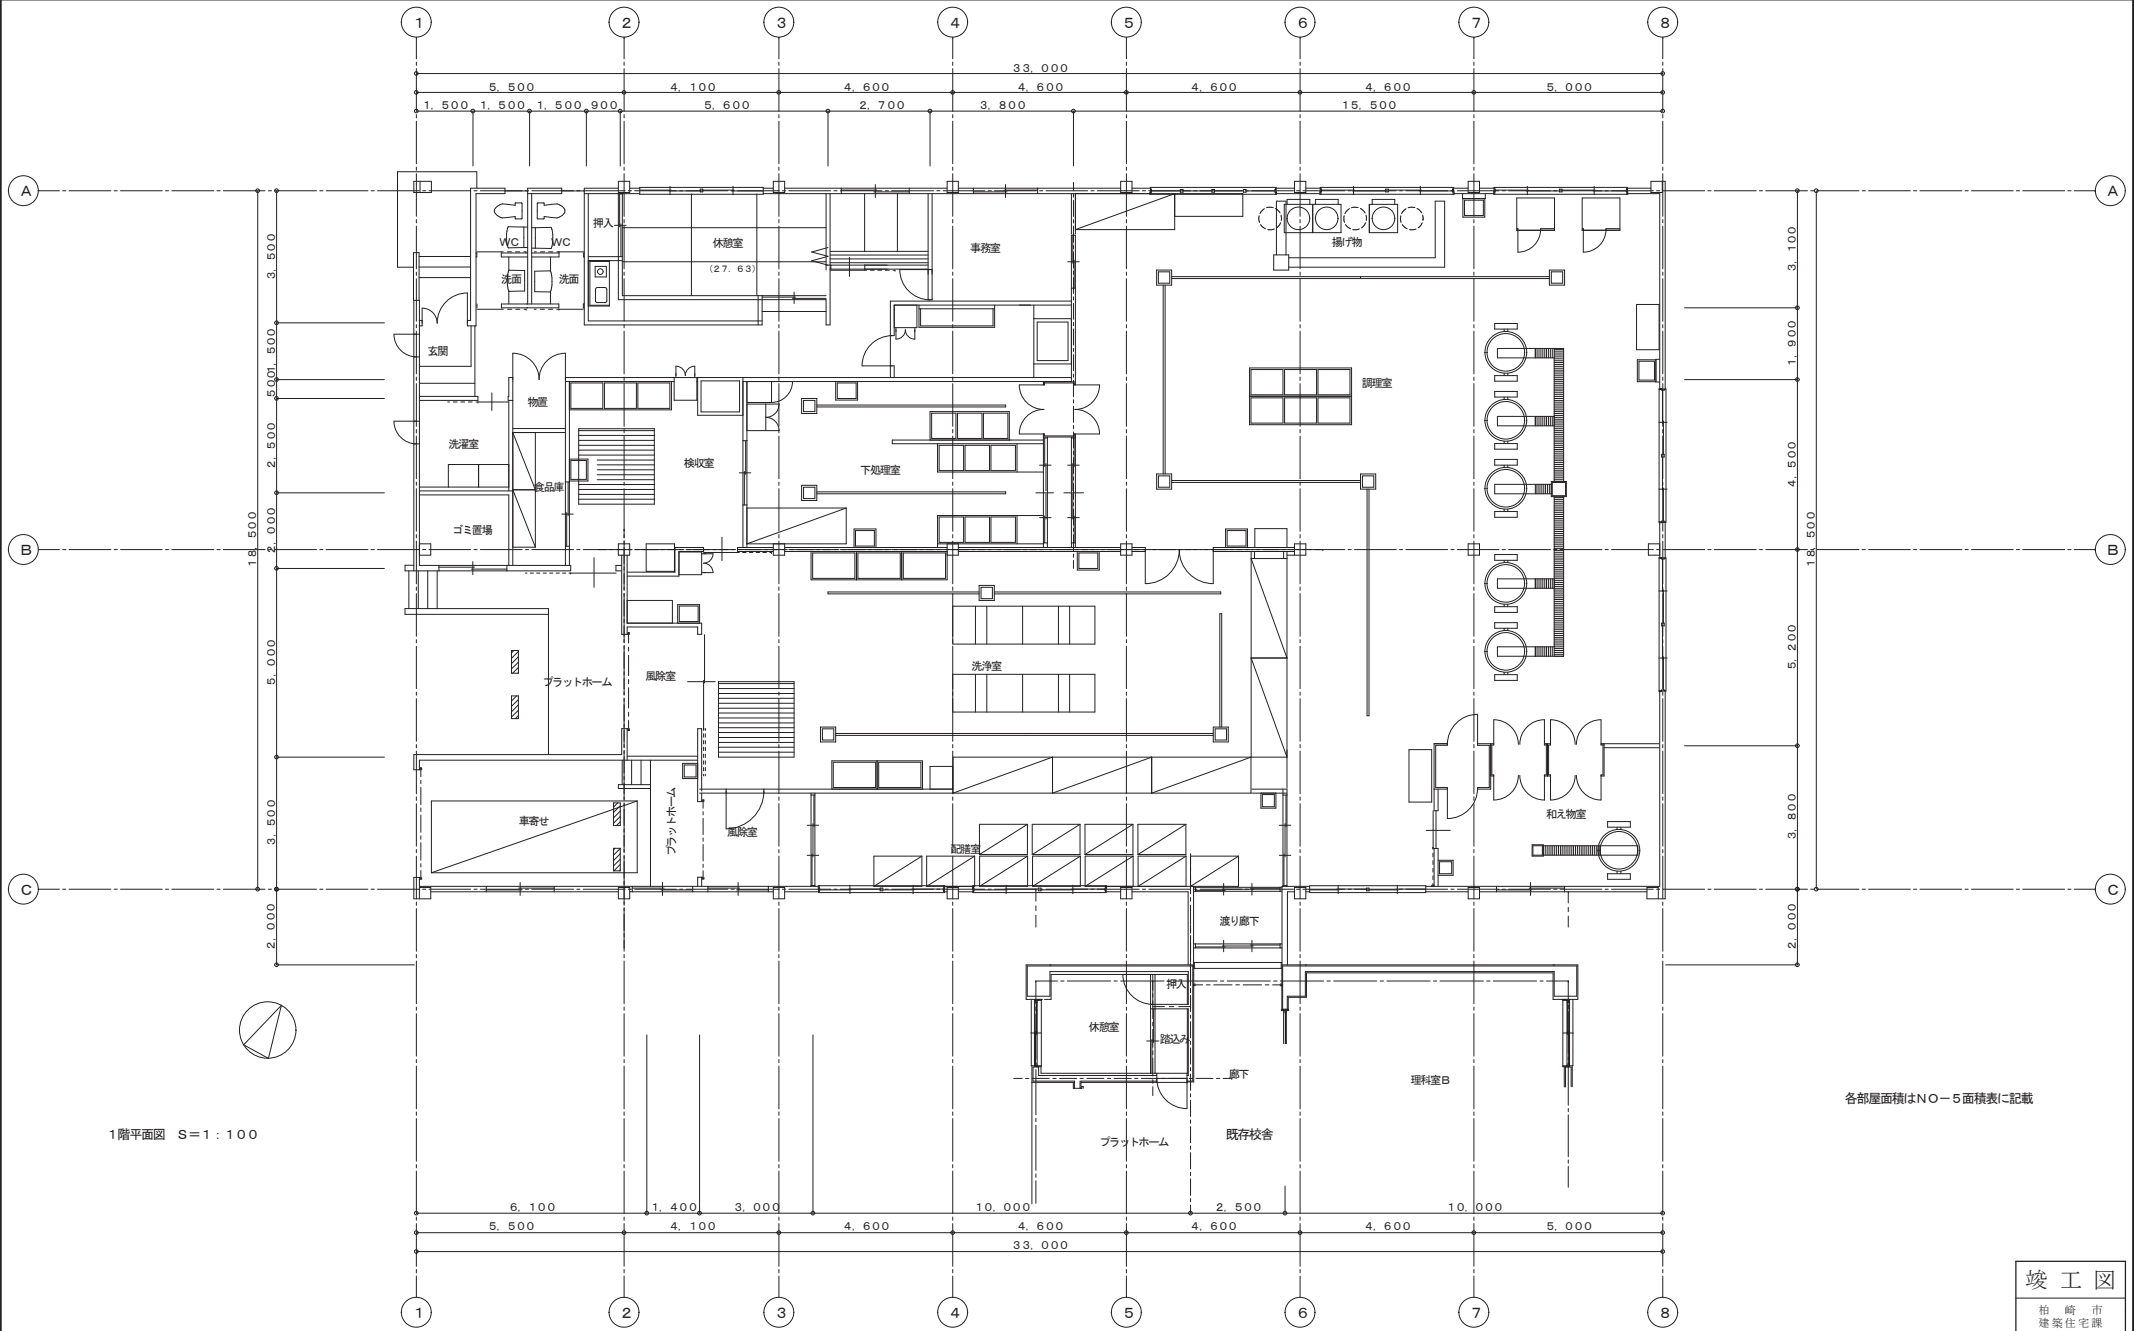


1階平面図 S=1:100

各部屋面積はNO-5面積表に記載

竣工図

柏崎市
建築住宅課

	訂正年月日	訂正内容事項	工事名称	(仮称) 枇杷島地区学校給食共同調理場改築 工事設計図		No 8
			図面名称	平面	竣工年月	H. 21. 3
			縮尺	S=1:100		

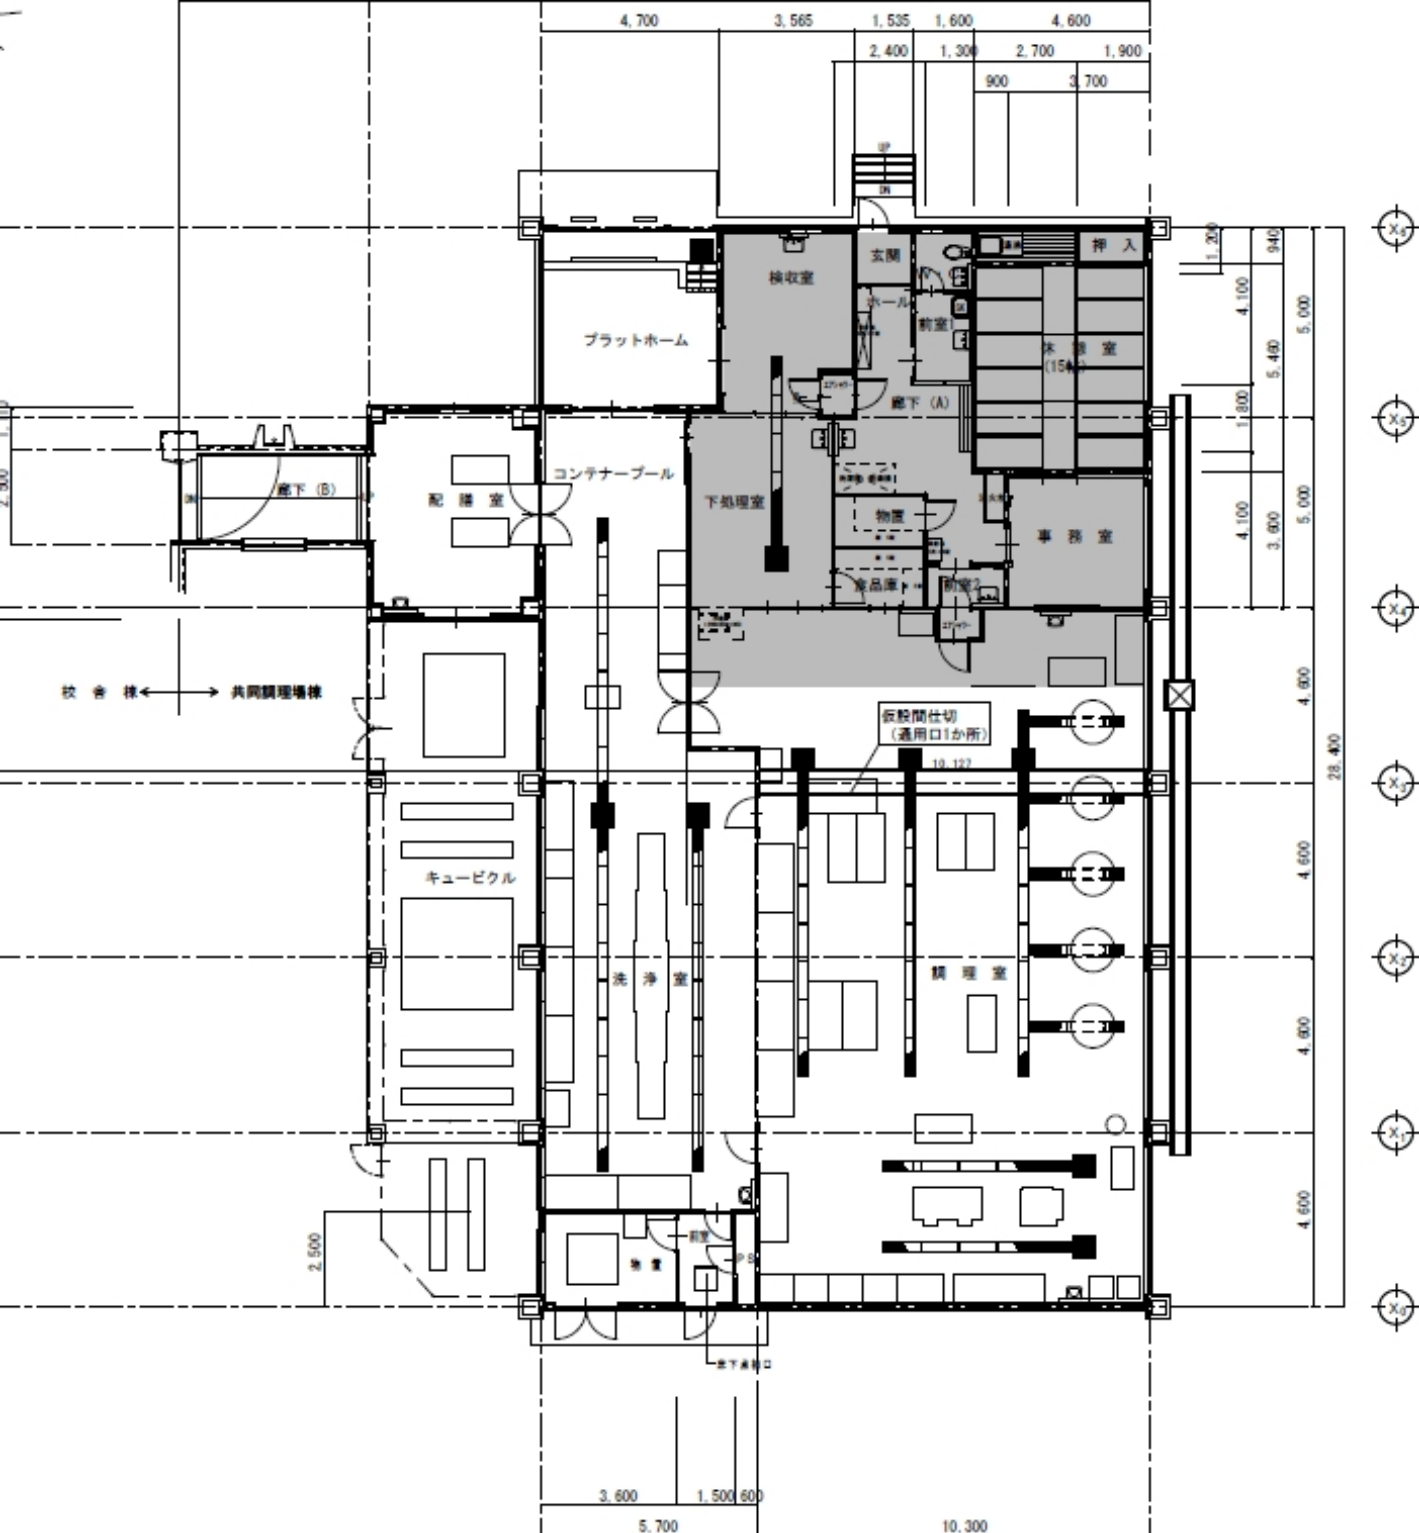

凡例

改修範囲

1階平面図 (改修後) S=1/100

設計者

柏崎市都市整備部建築住宅課

〒945-8511 柏崎市中央町5番50号 (市役所第2分署)
TEL 0257-23-5111 FAX 0257-23-5116

工事名称

西部地区共同調理場検査整備 (建築本体) 工事

図面名称

1階平面図 (全体図)

縮尺


A1 : 1/100
A3 : 1/200


図面番号

7 / 15

年月日

2019. 5

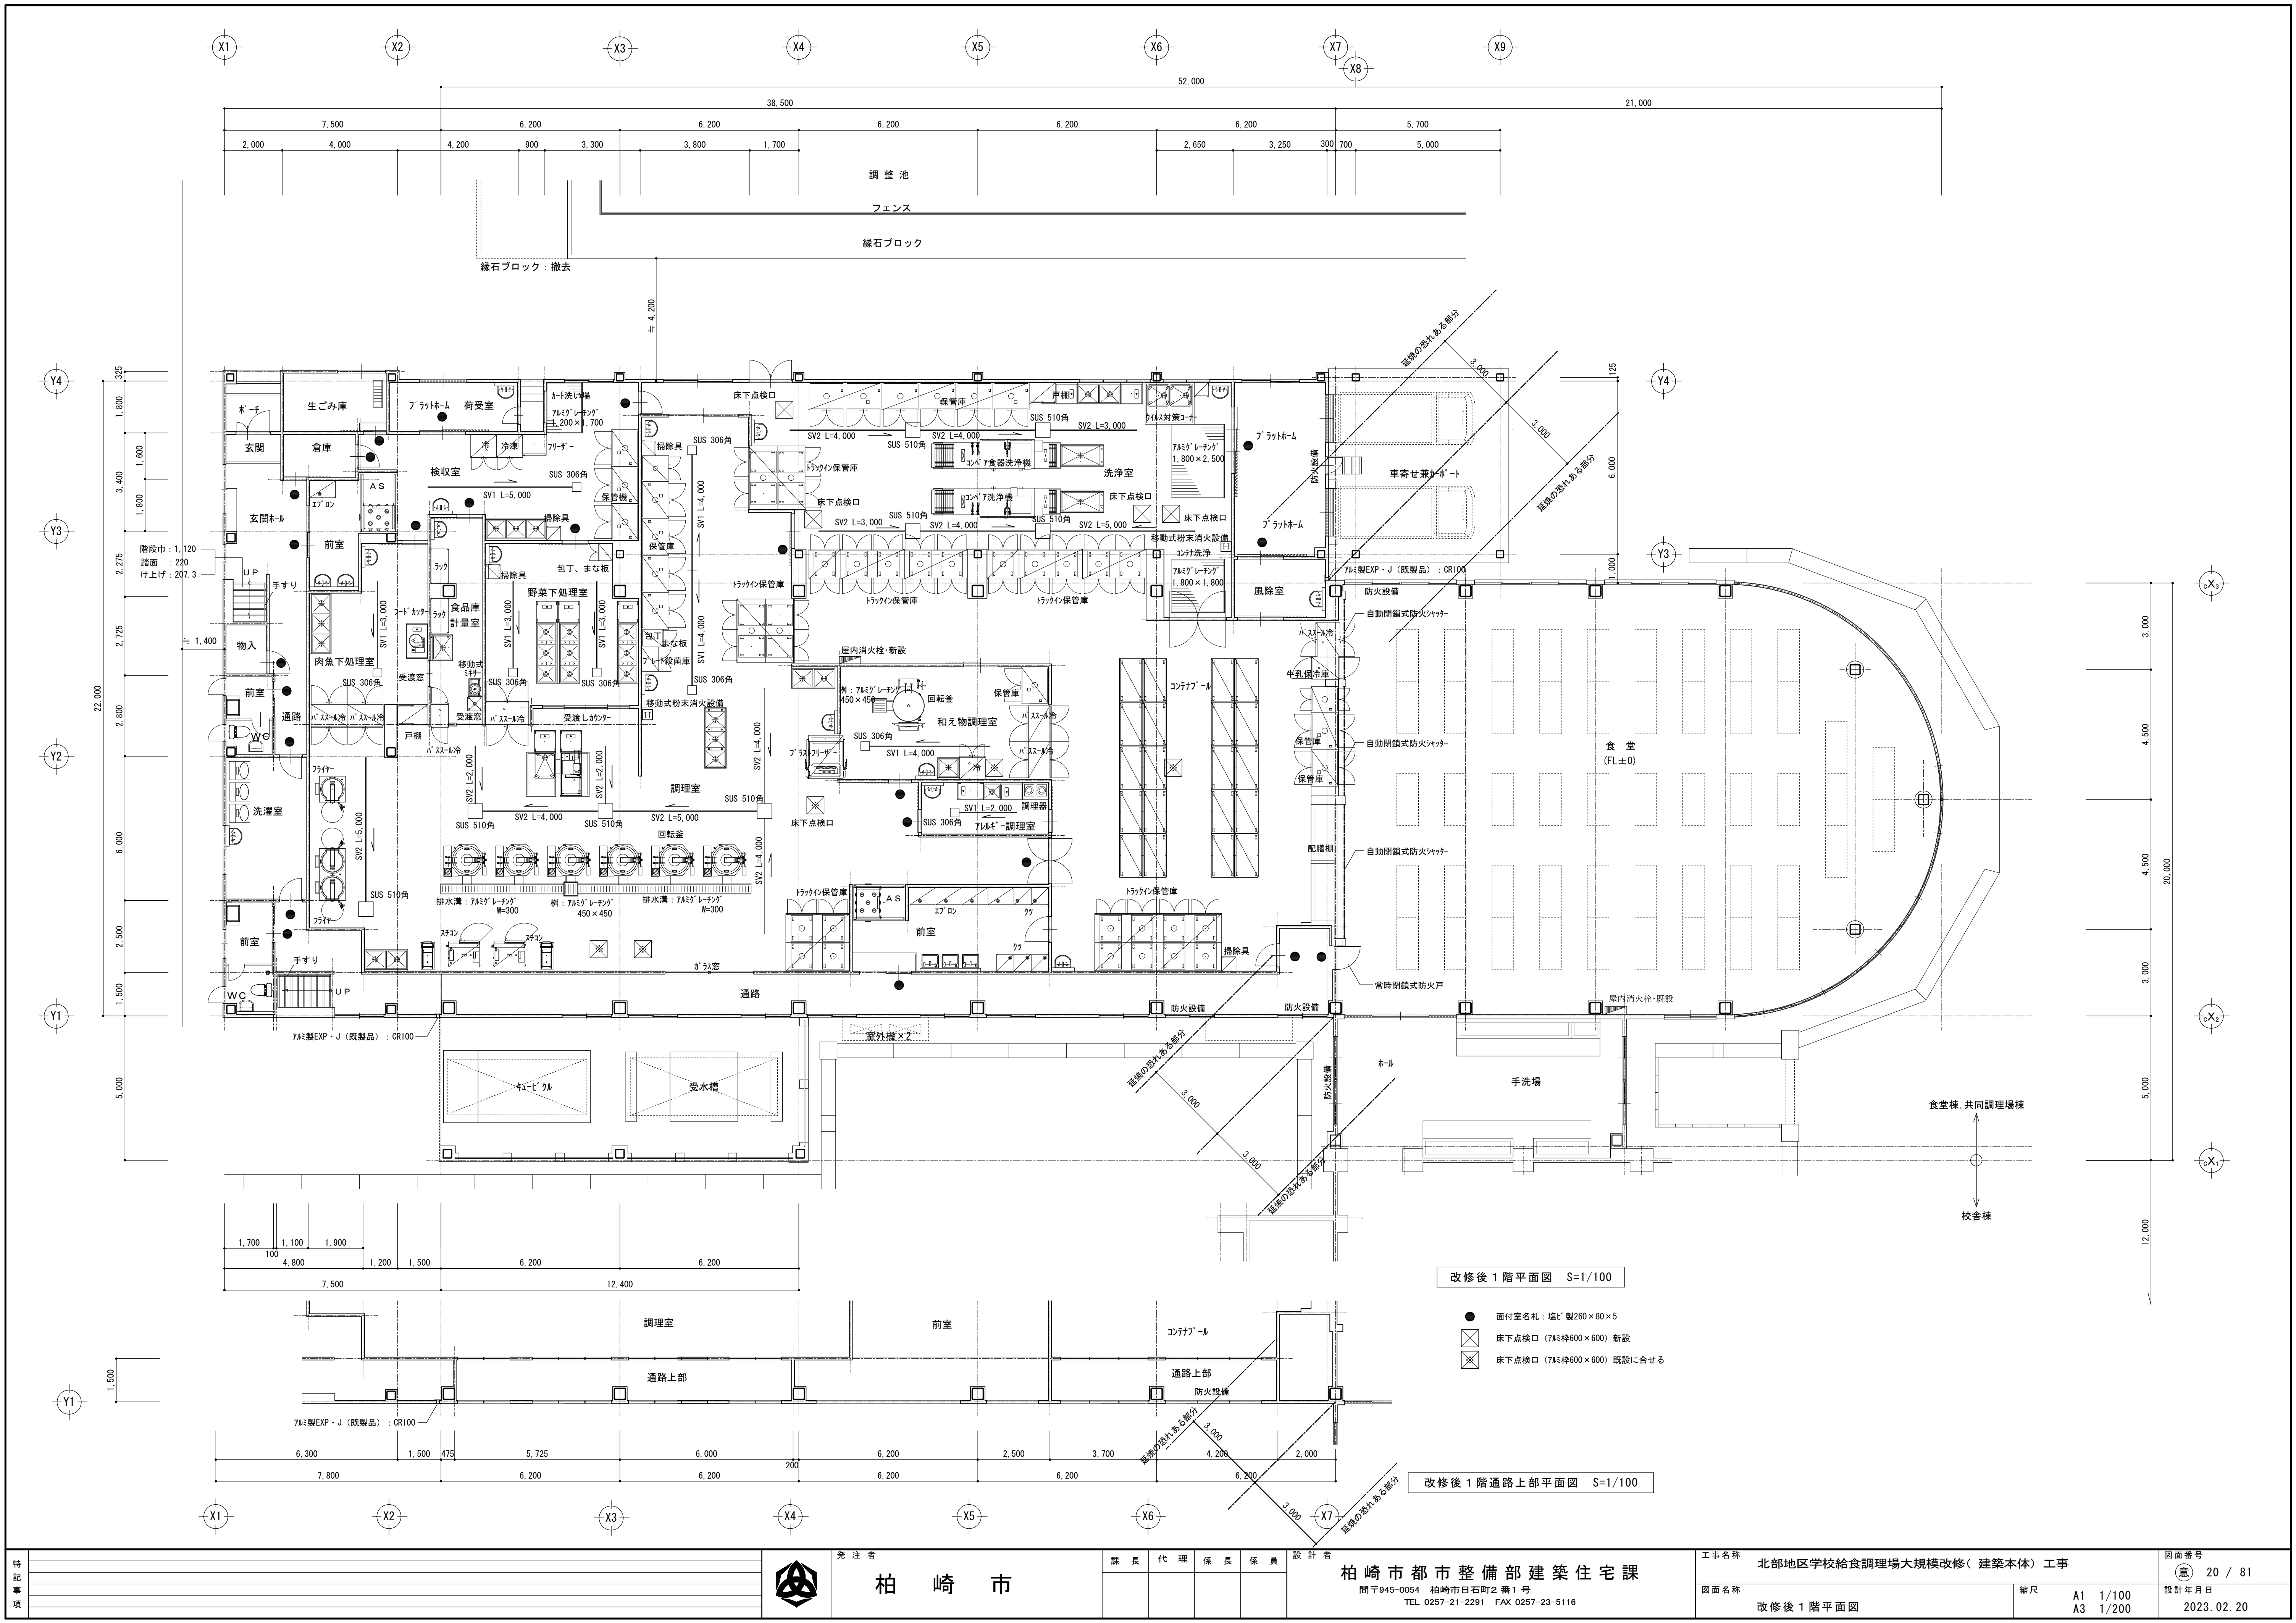


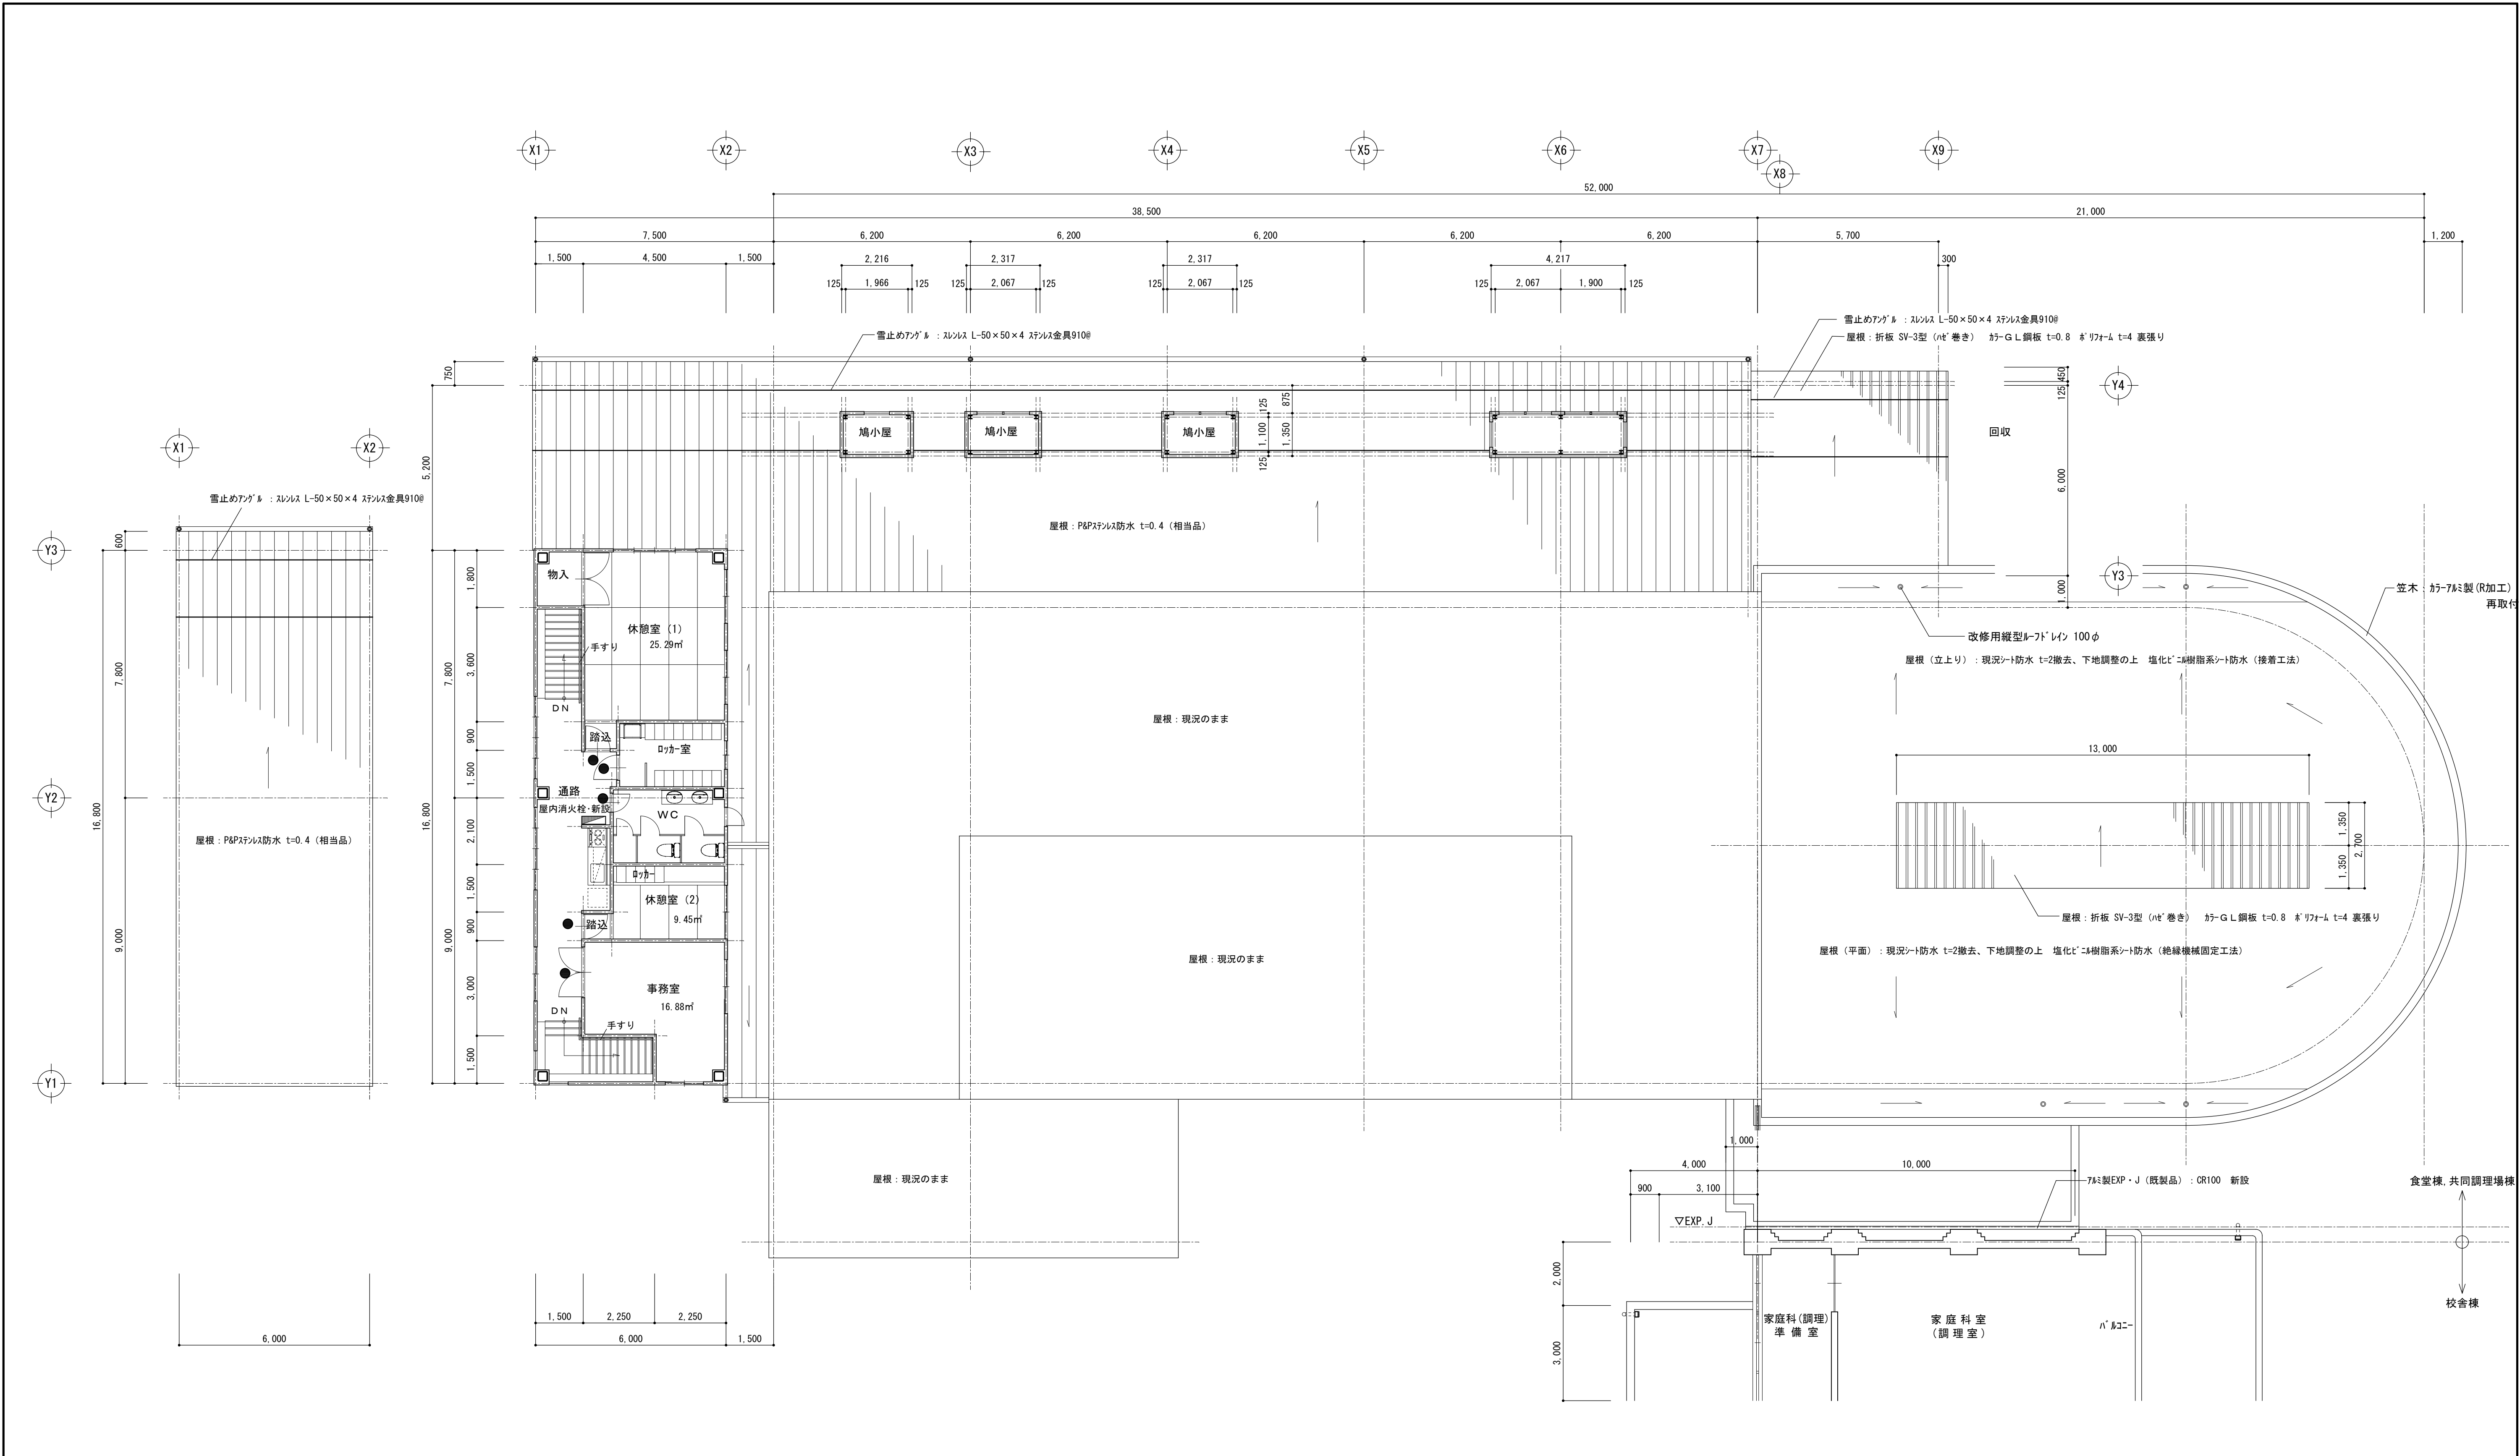

改修後 2 階平面図 S=1/100

- 面付室名札：塩ビ製260×80×5
- ⊠ 床下点検口（783枠600×600）

特 記 事 項	

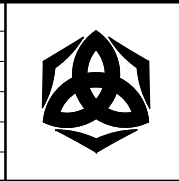

発注者	
柏 崎 市	
課 長	代 理
係 長	係 員

設計者	
柏 崎 市 都 市 整 備 部 建 築 住 宅 課	
間 千 945-0054 柏 崎 市 日 石 町 2 番 1 号	
TEL 0257-21-2291 FAX 0257-23-5116	

工事名称		北部地区学校給食調理場大規模改修（建築本体）工事		図面番号	
図面名称		改修後 2 階平面図		(意) 21 / 81	
縮尺		A1 1/100 A3 1/200		設計年月日	
				2023.02.20	

